


IZVEDENO STANJE

TLOCRT KROVNIH PLOHA

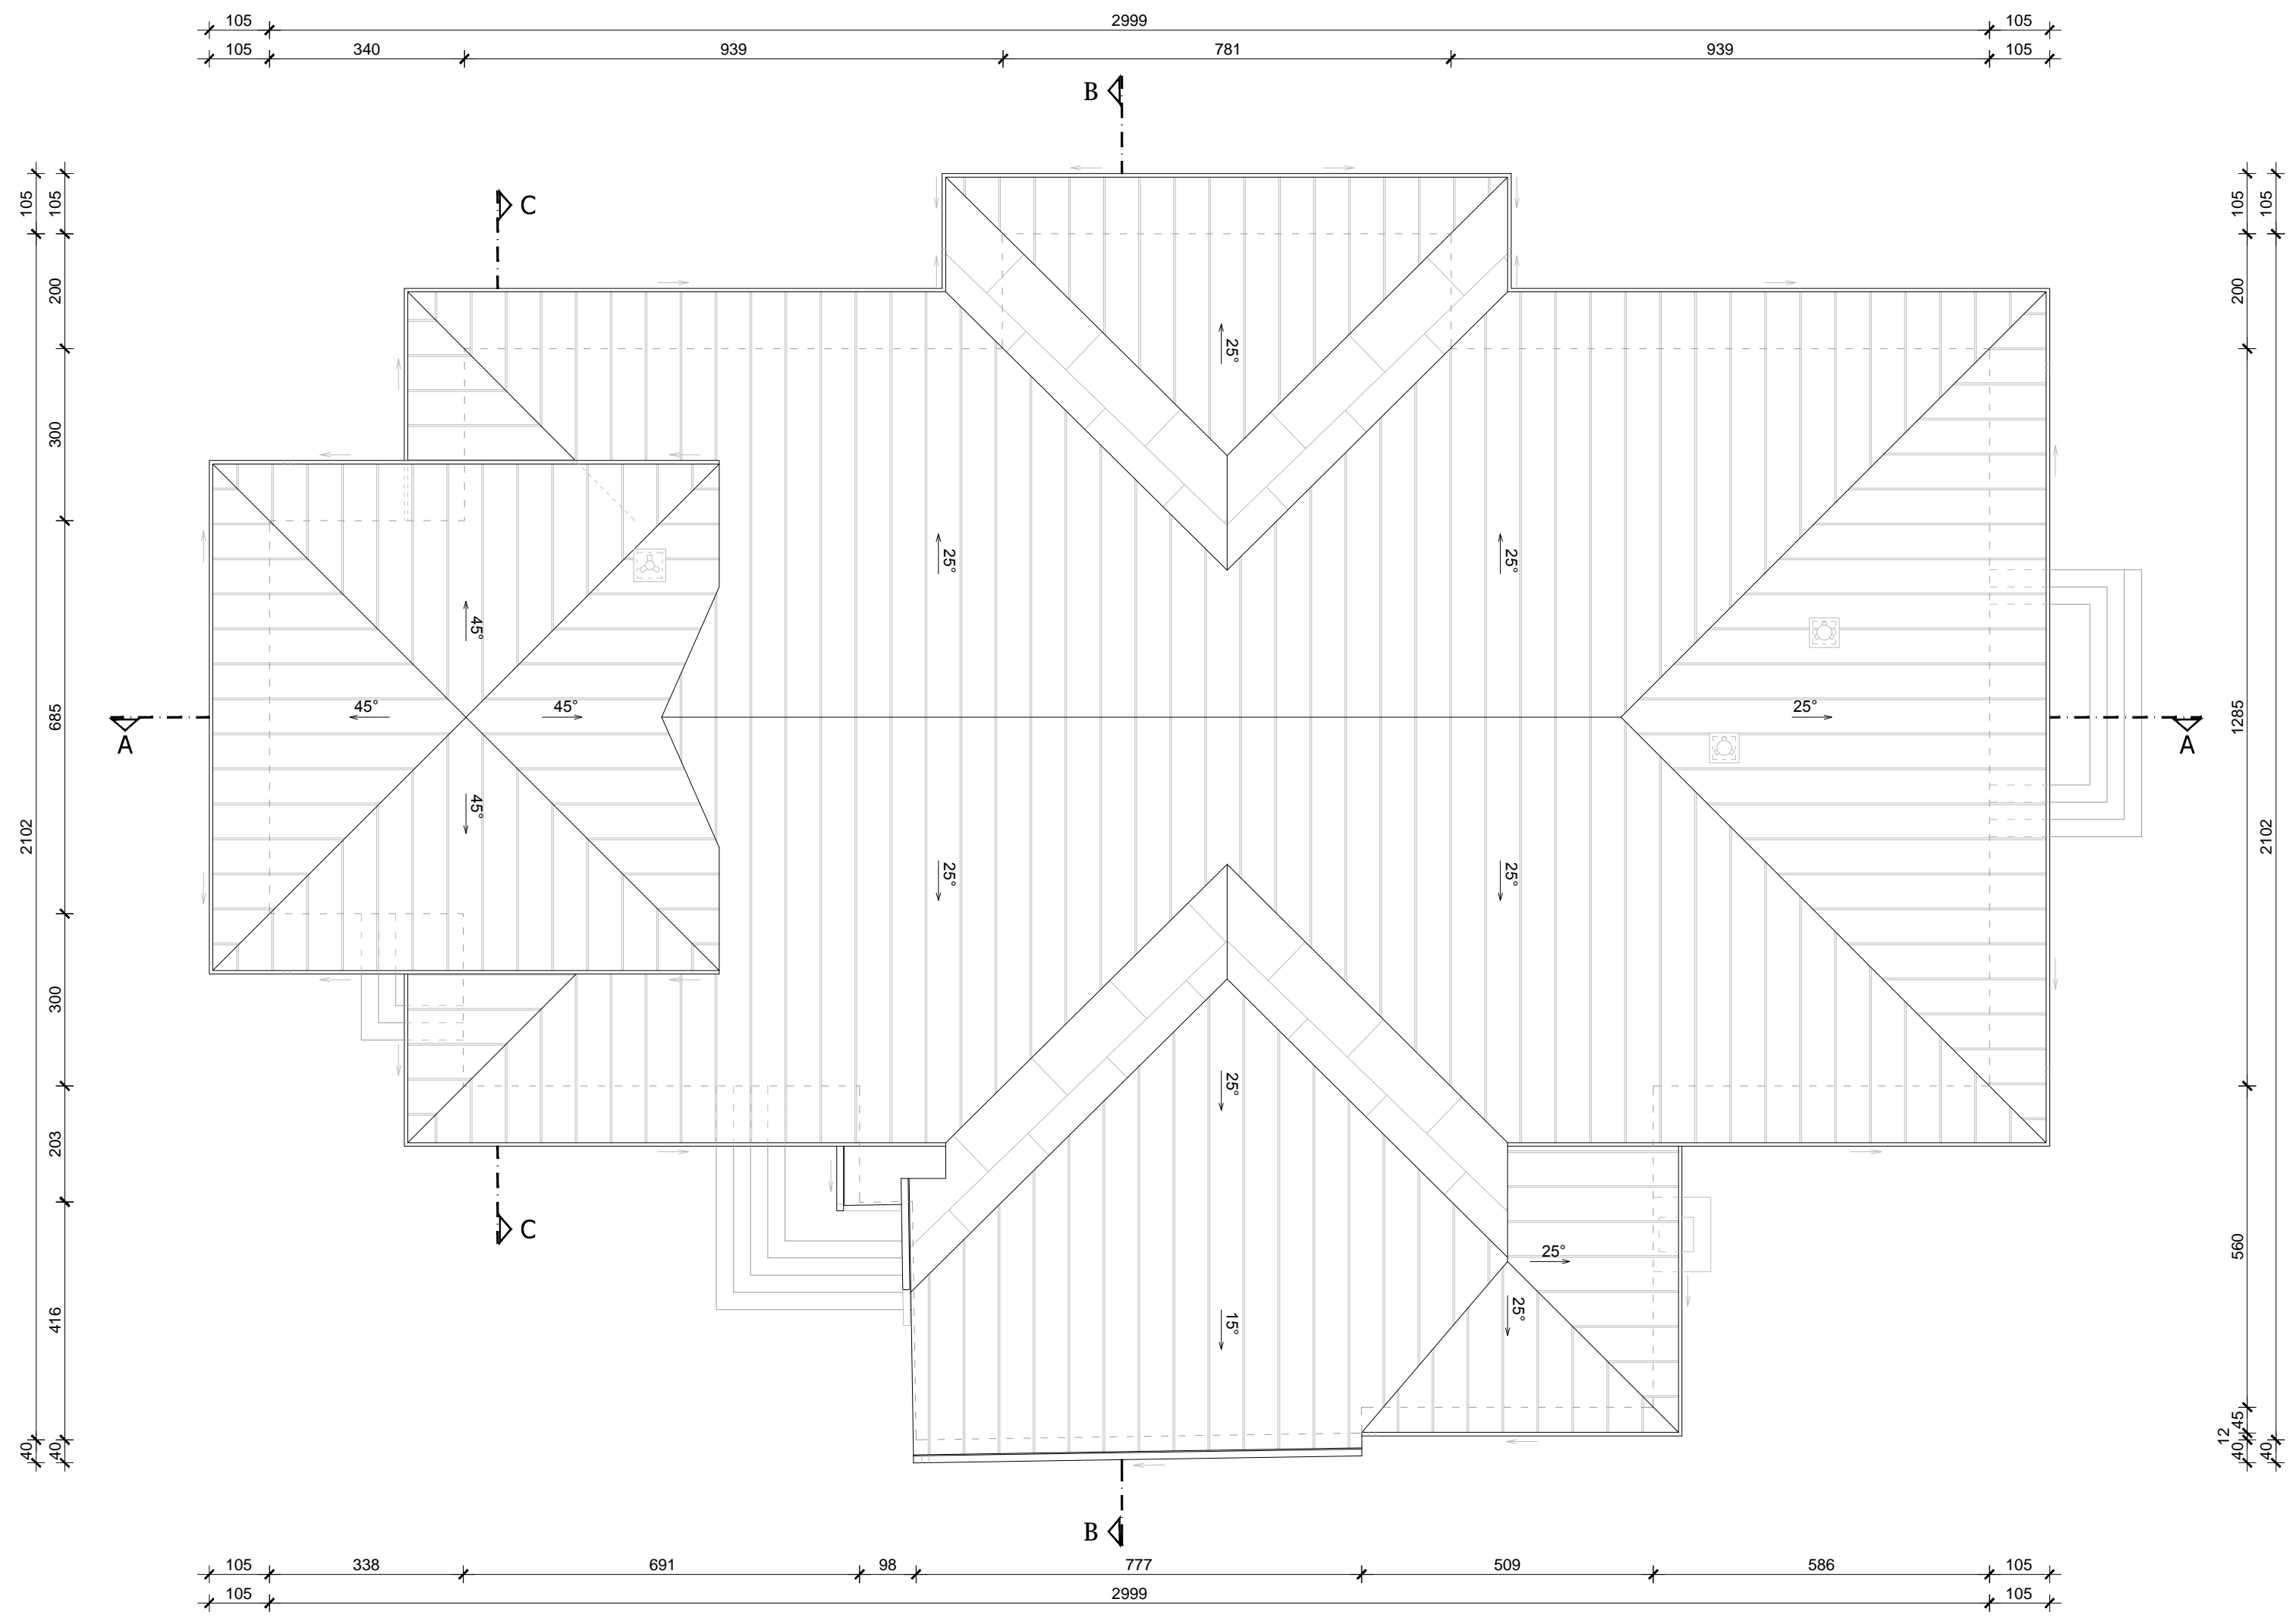

		LIST: 5