


IZVEDENO STANJE

PROČELJE SJEVEROZAPAD

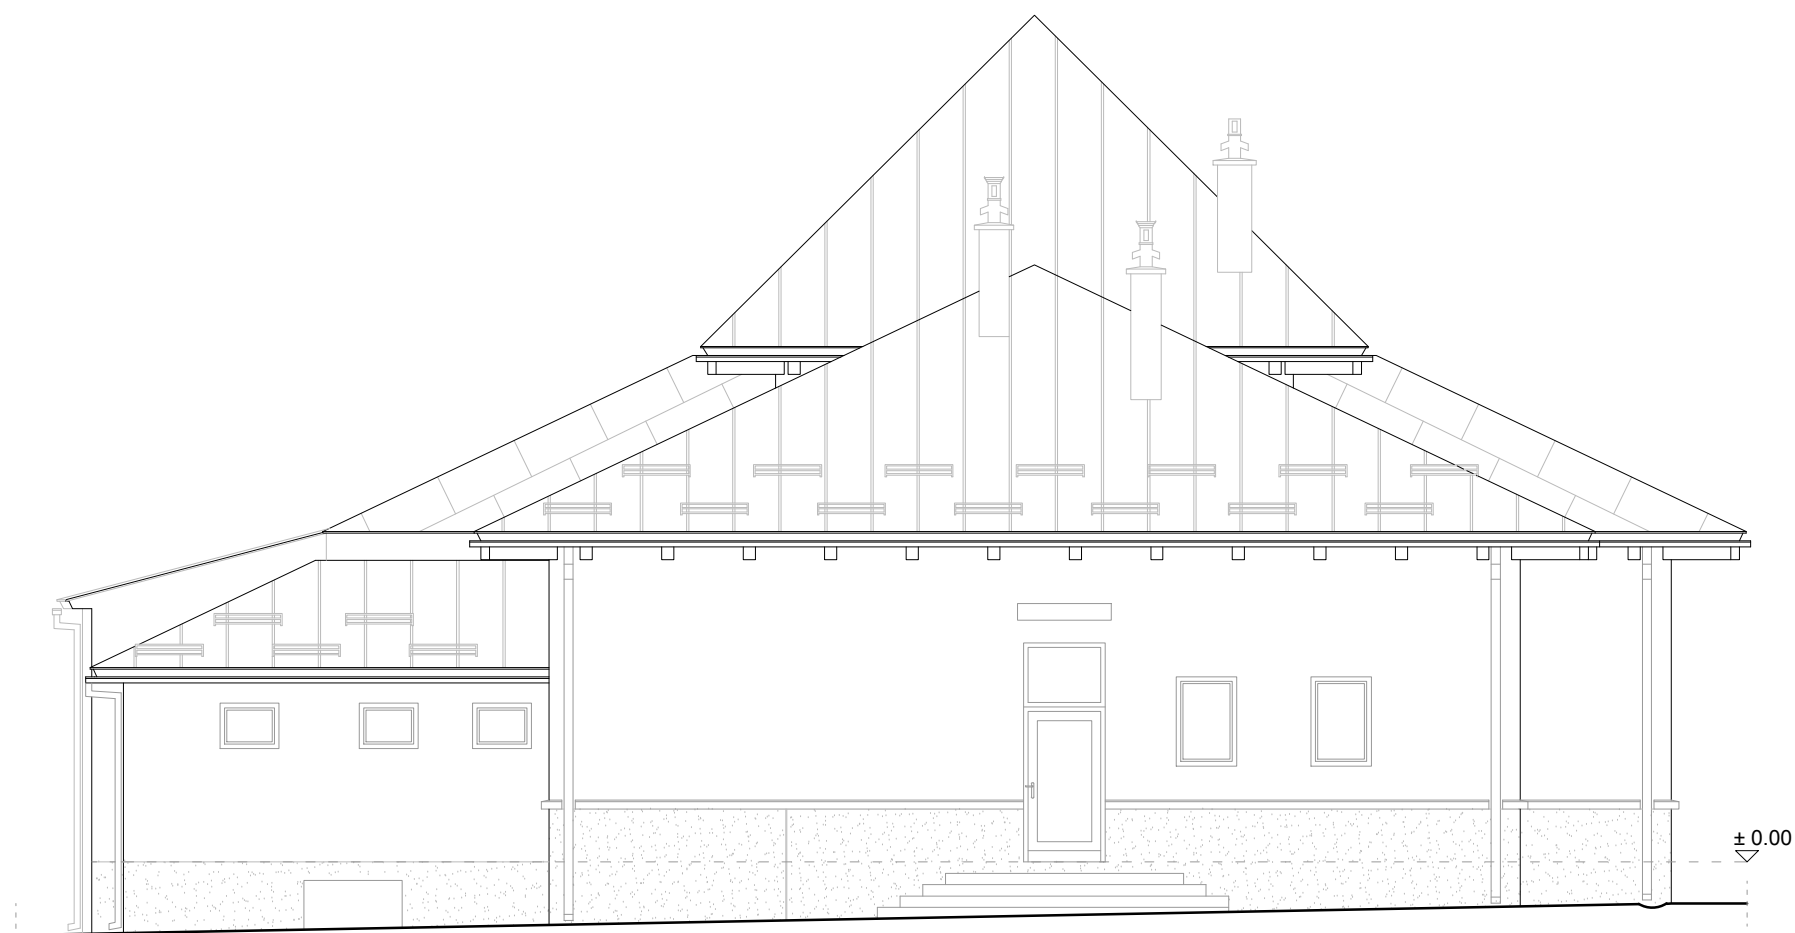

		LIST: 9