


IZVEDENO STANJE

PROČELJE JUGOZAPAD

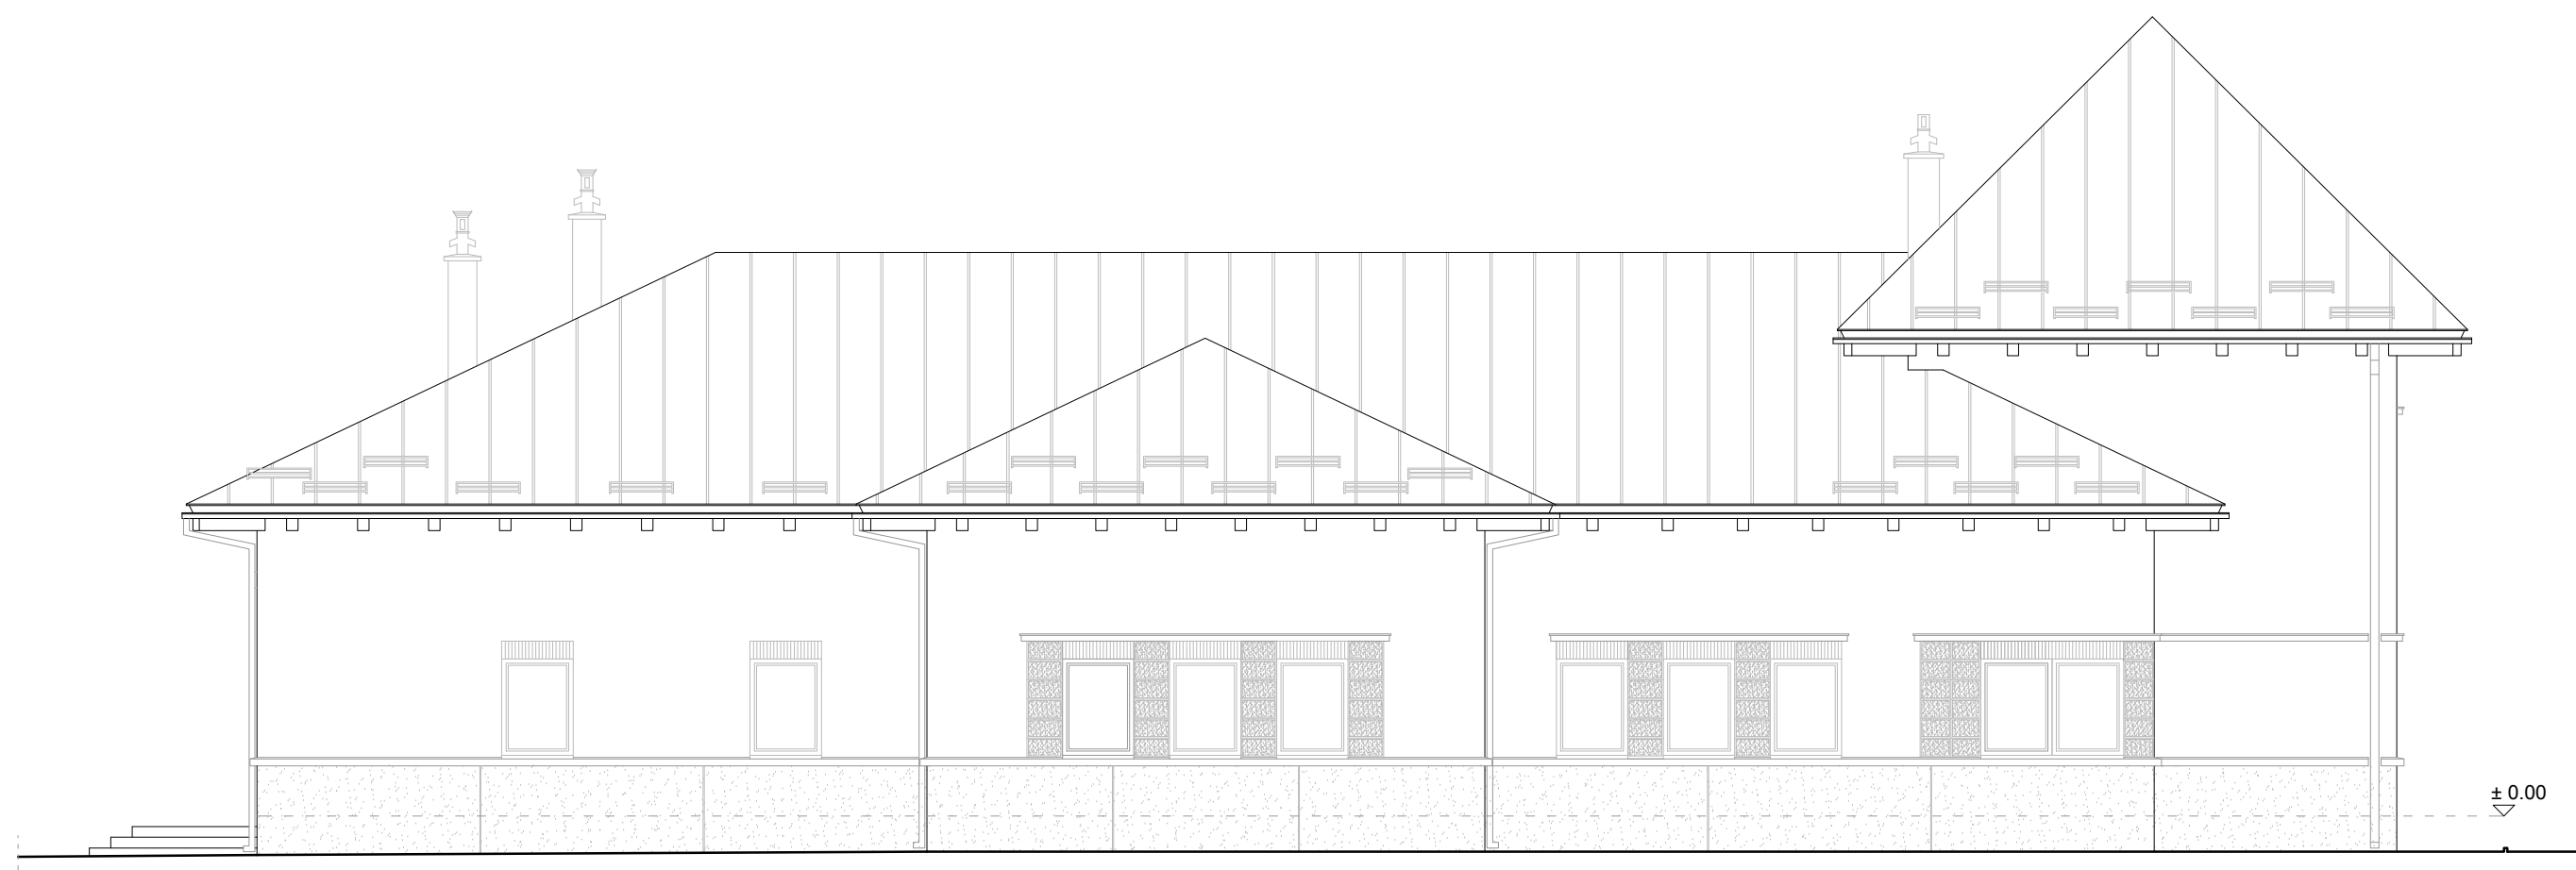

		LIST: 10