IZVEDENO STANJE

TLOCRT POTKROVLJA - TORANJ

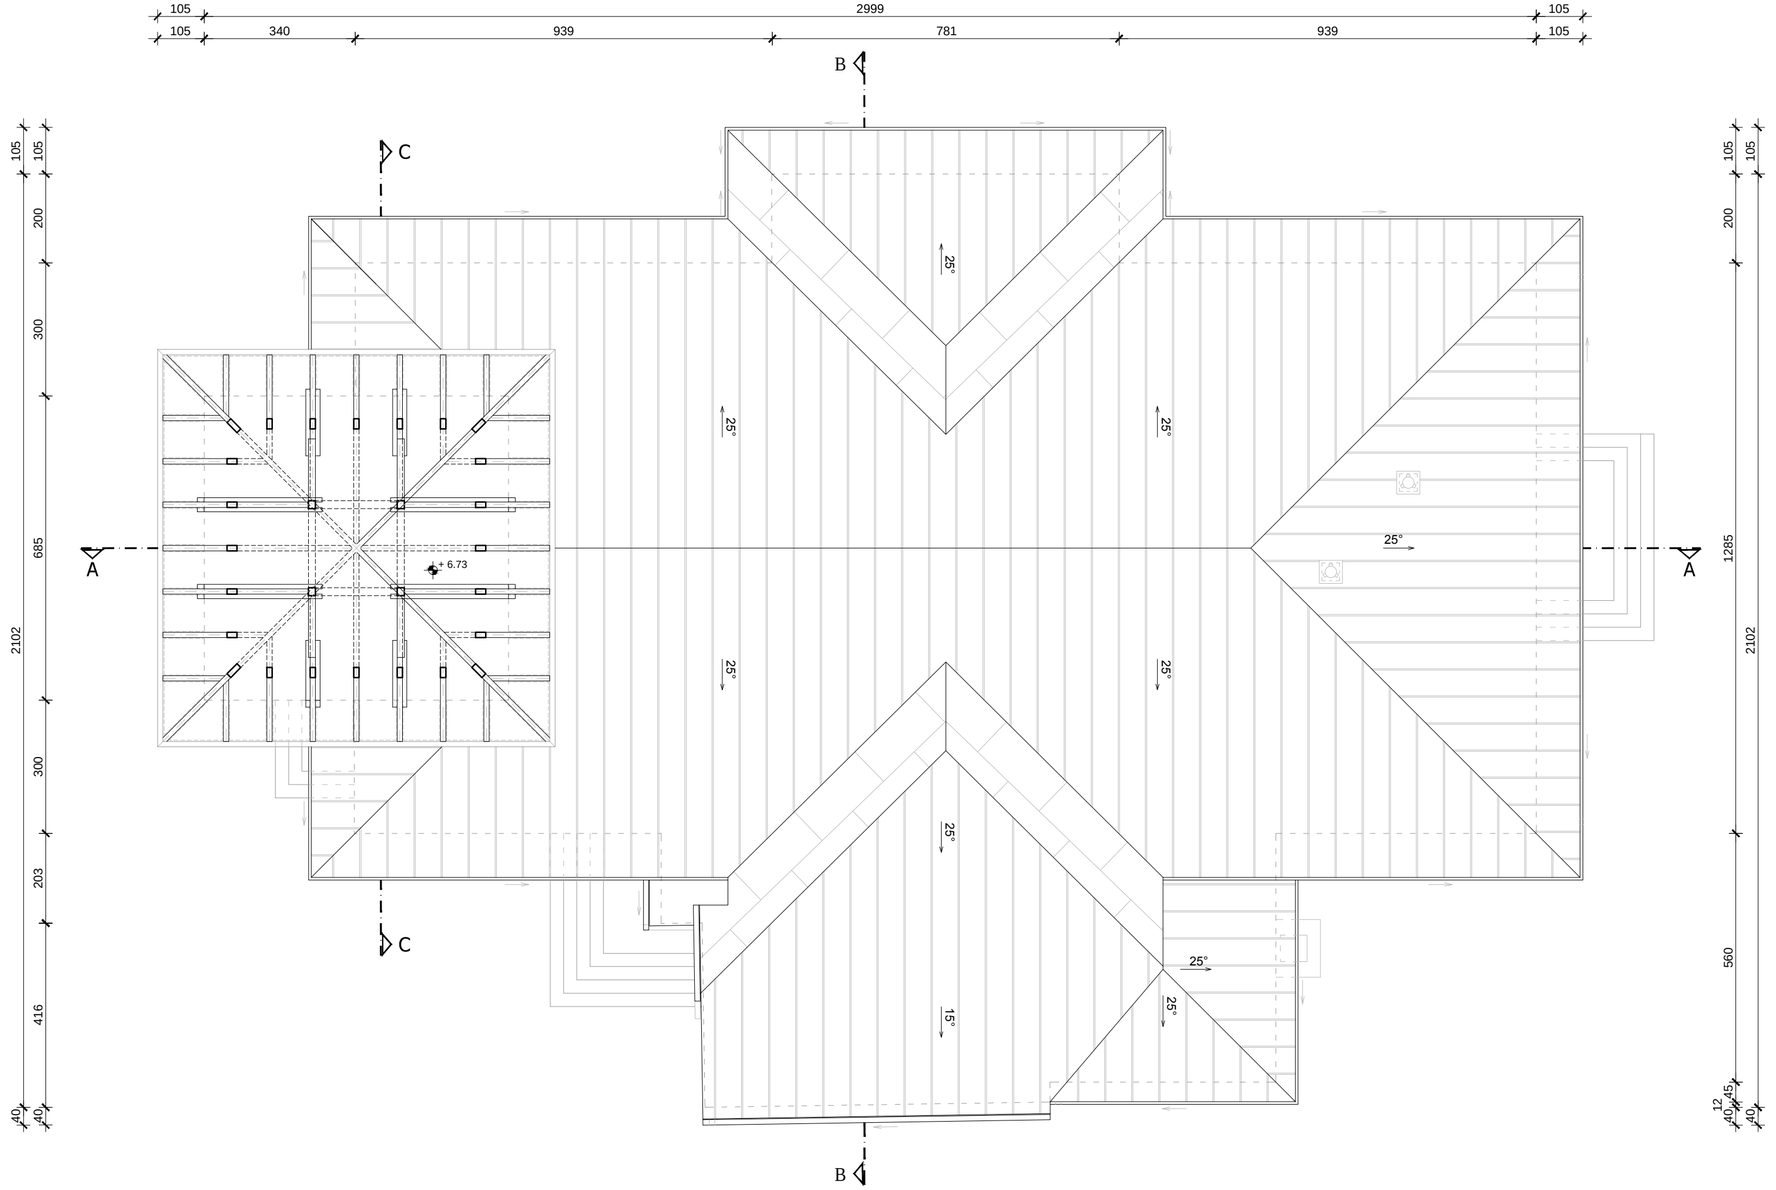

LIST: 4