IZVEDENO STANJE

PRESJEK A-A

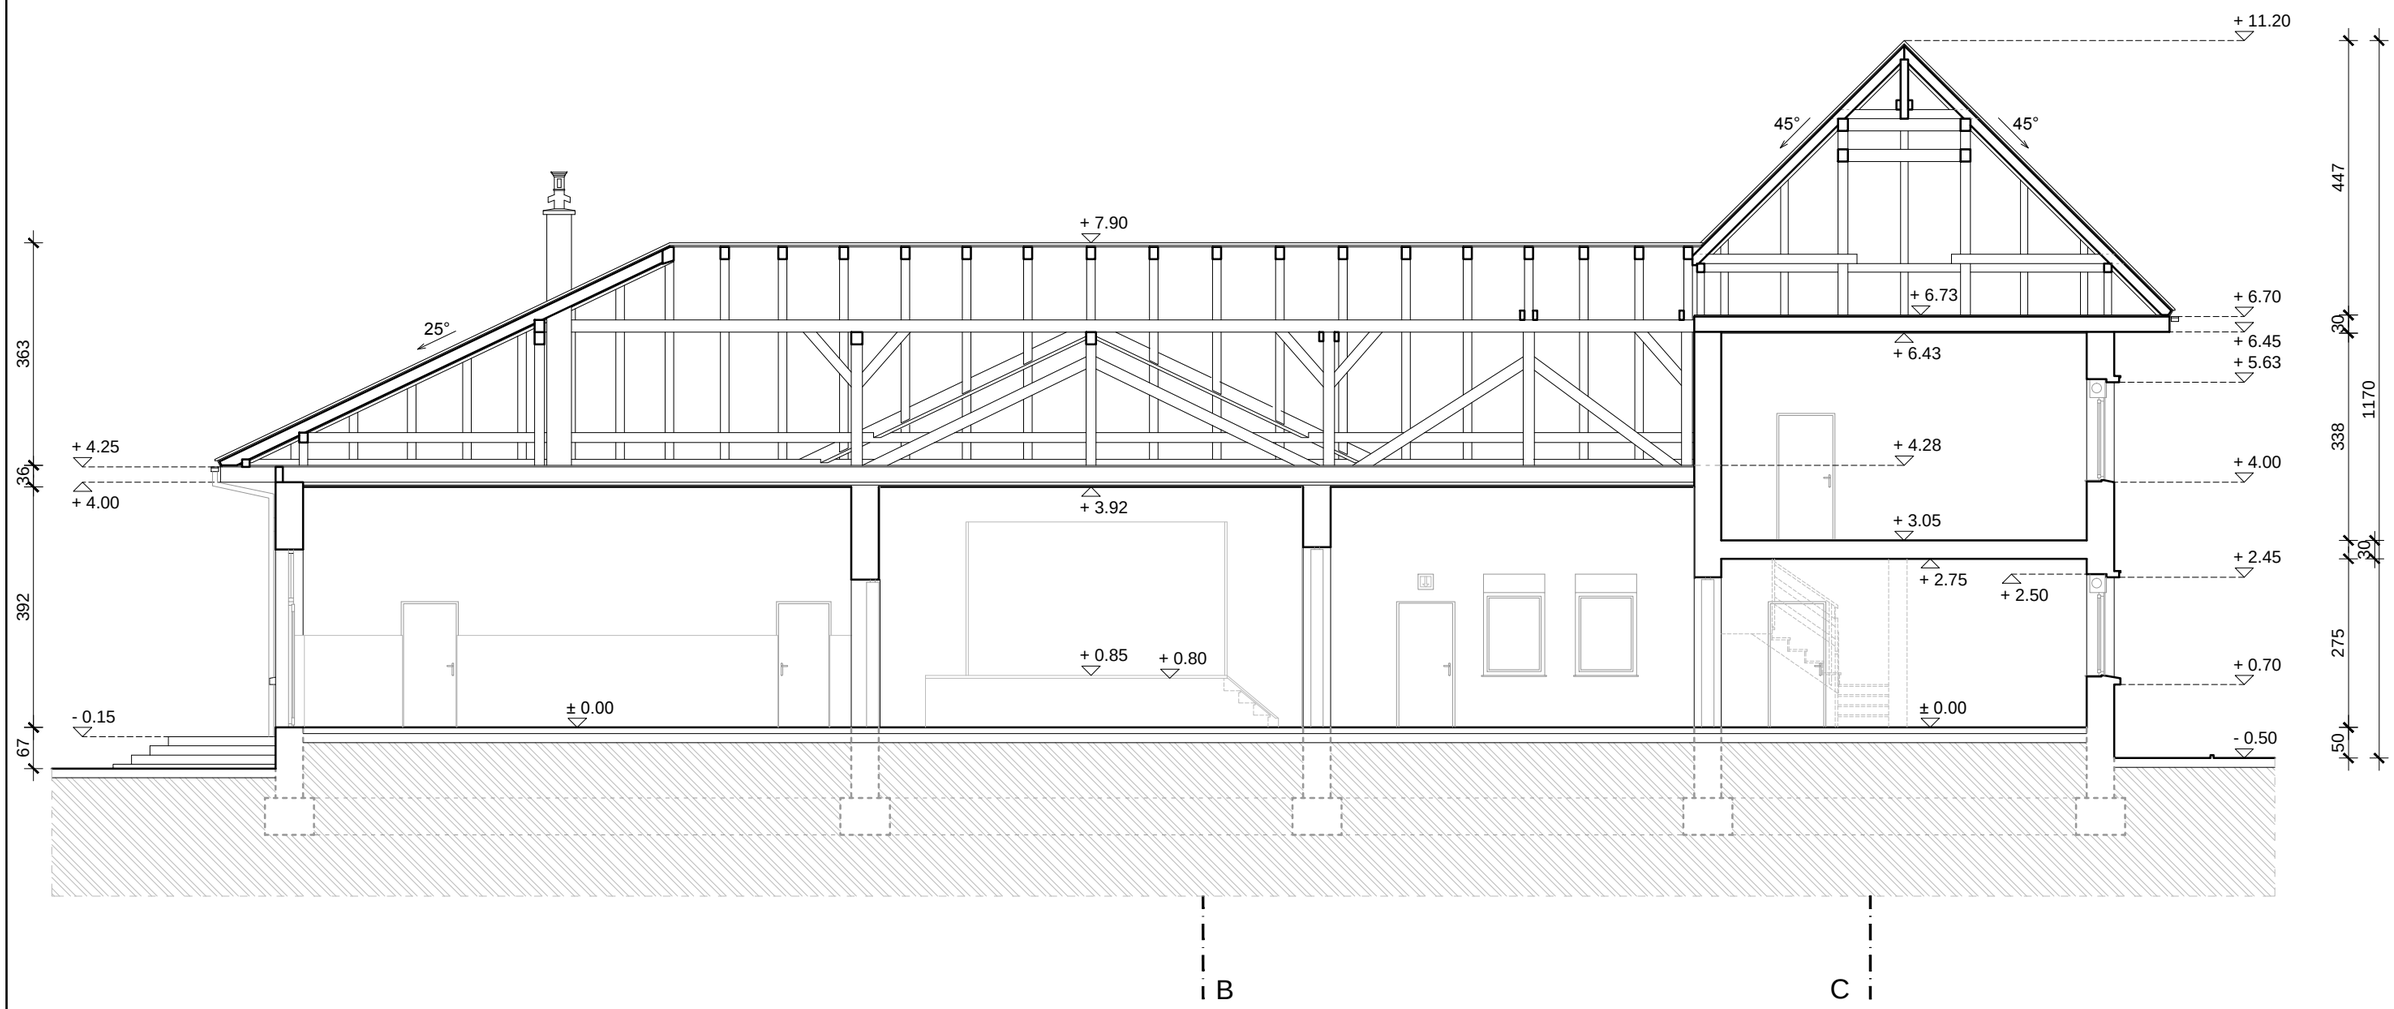

LIST: 6